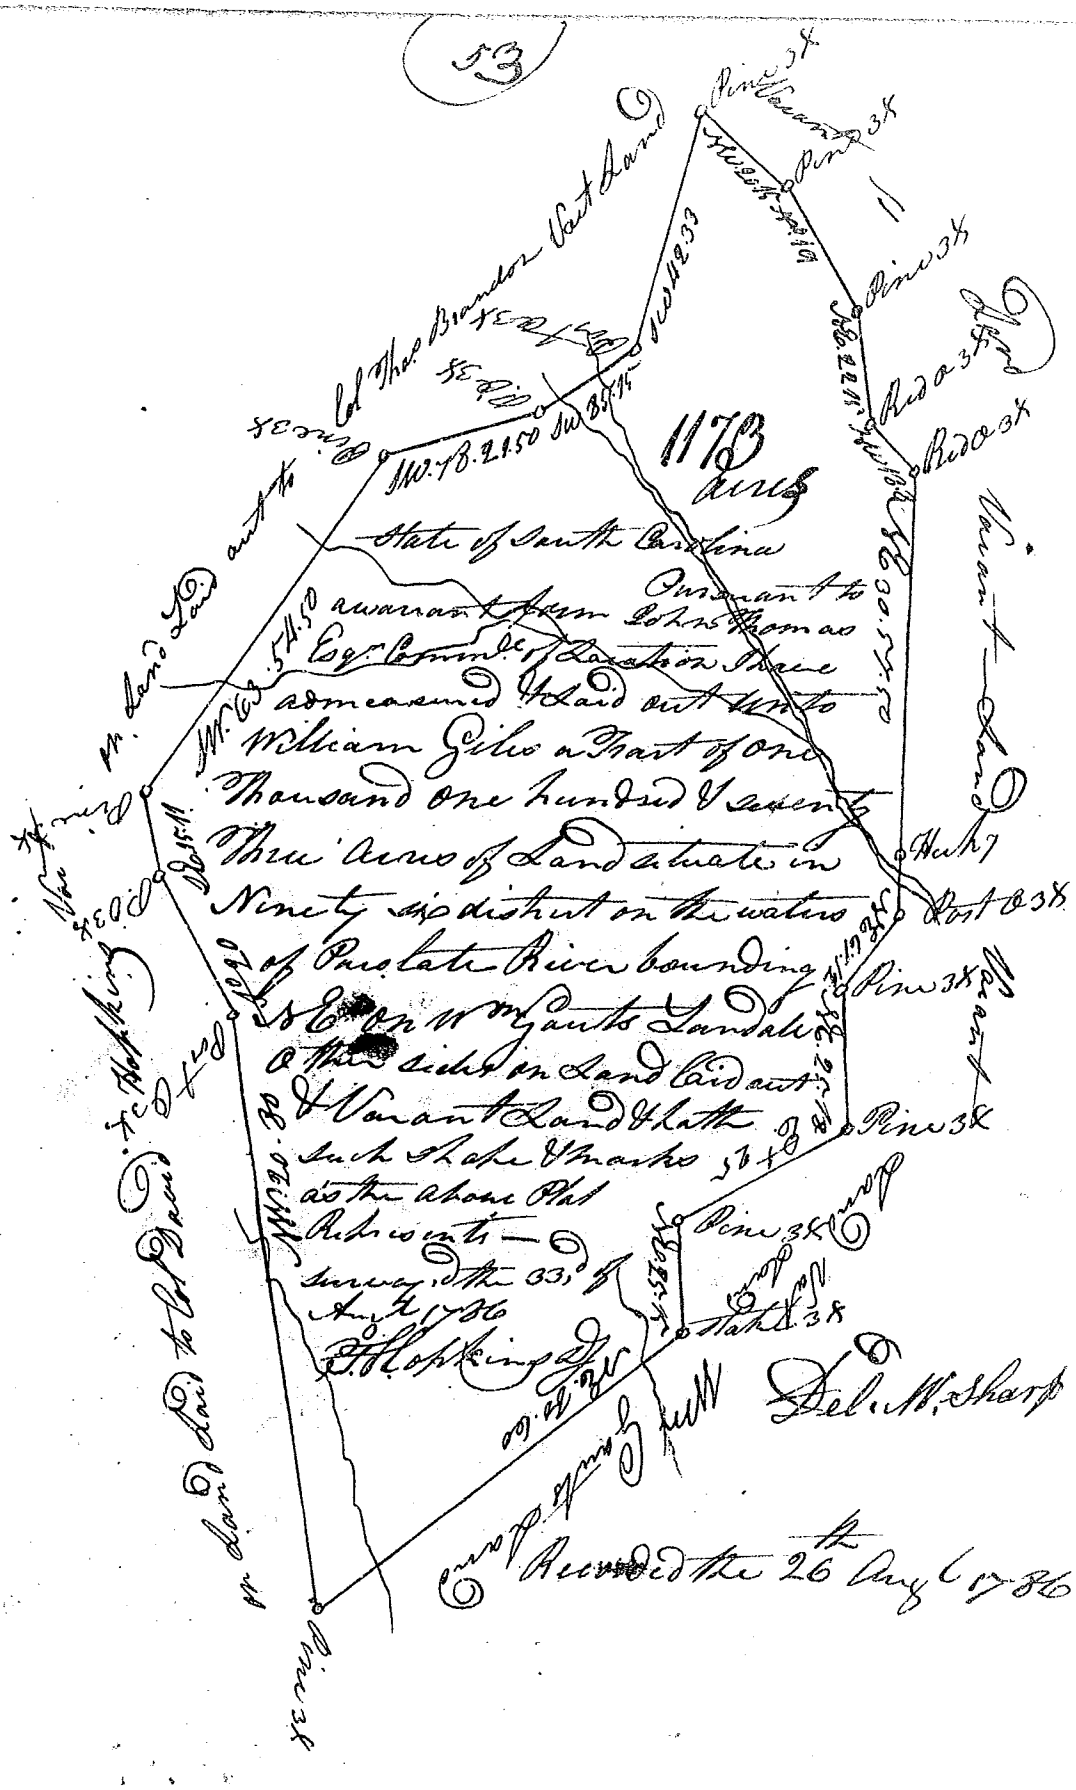
53
Pine 3X
Vacant
Pine 3X
Pine 3X
Col Thos Brandon East Bound
Pine 3X
Red Oak 3X
Red Oak 3X
State of South Carolina
Pursuant to
Warrant from John Thomas
Esq. Commr. of Location there
Vacant Land
Hickory 3X
Post Oak 3X
Pine 3X
Pine 3X
